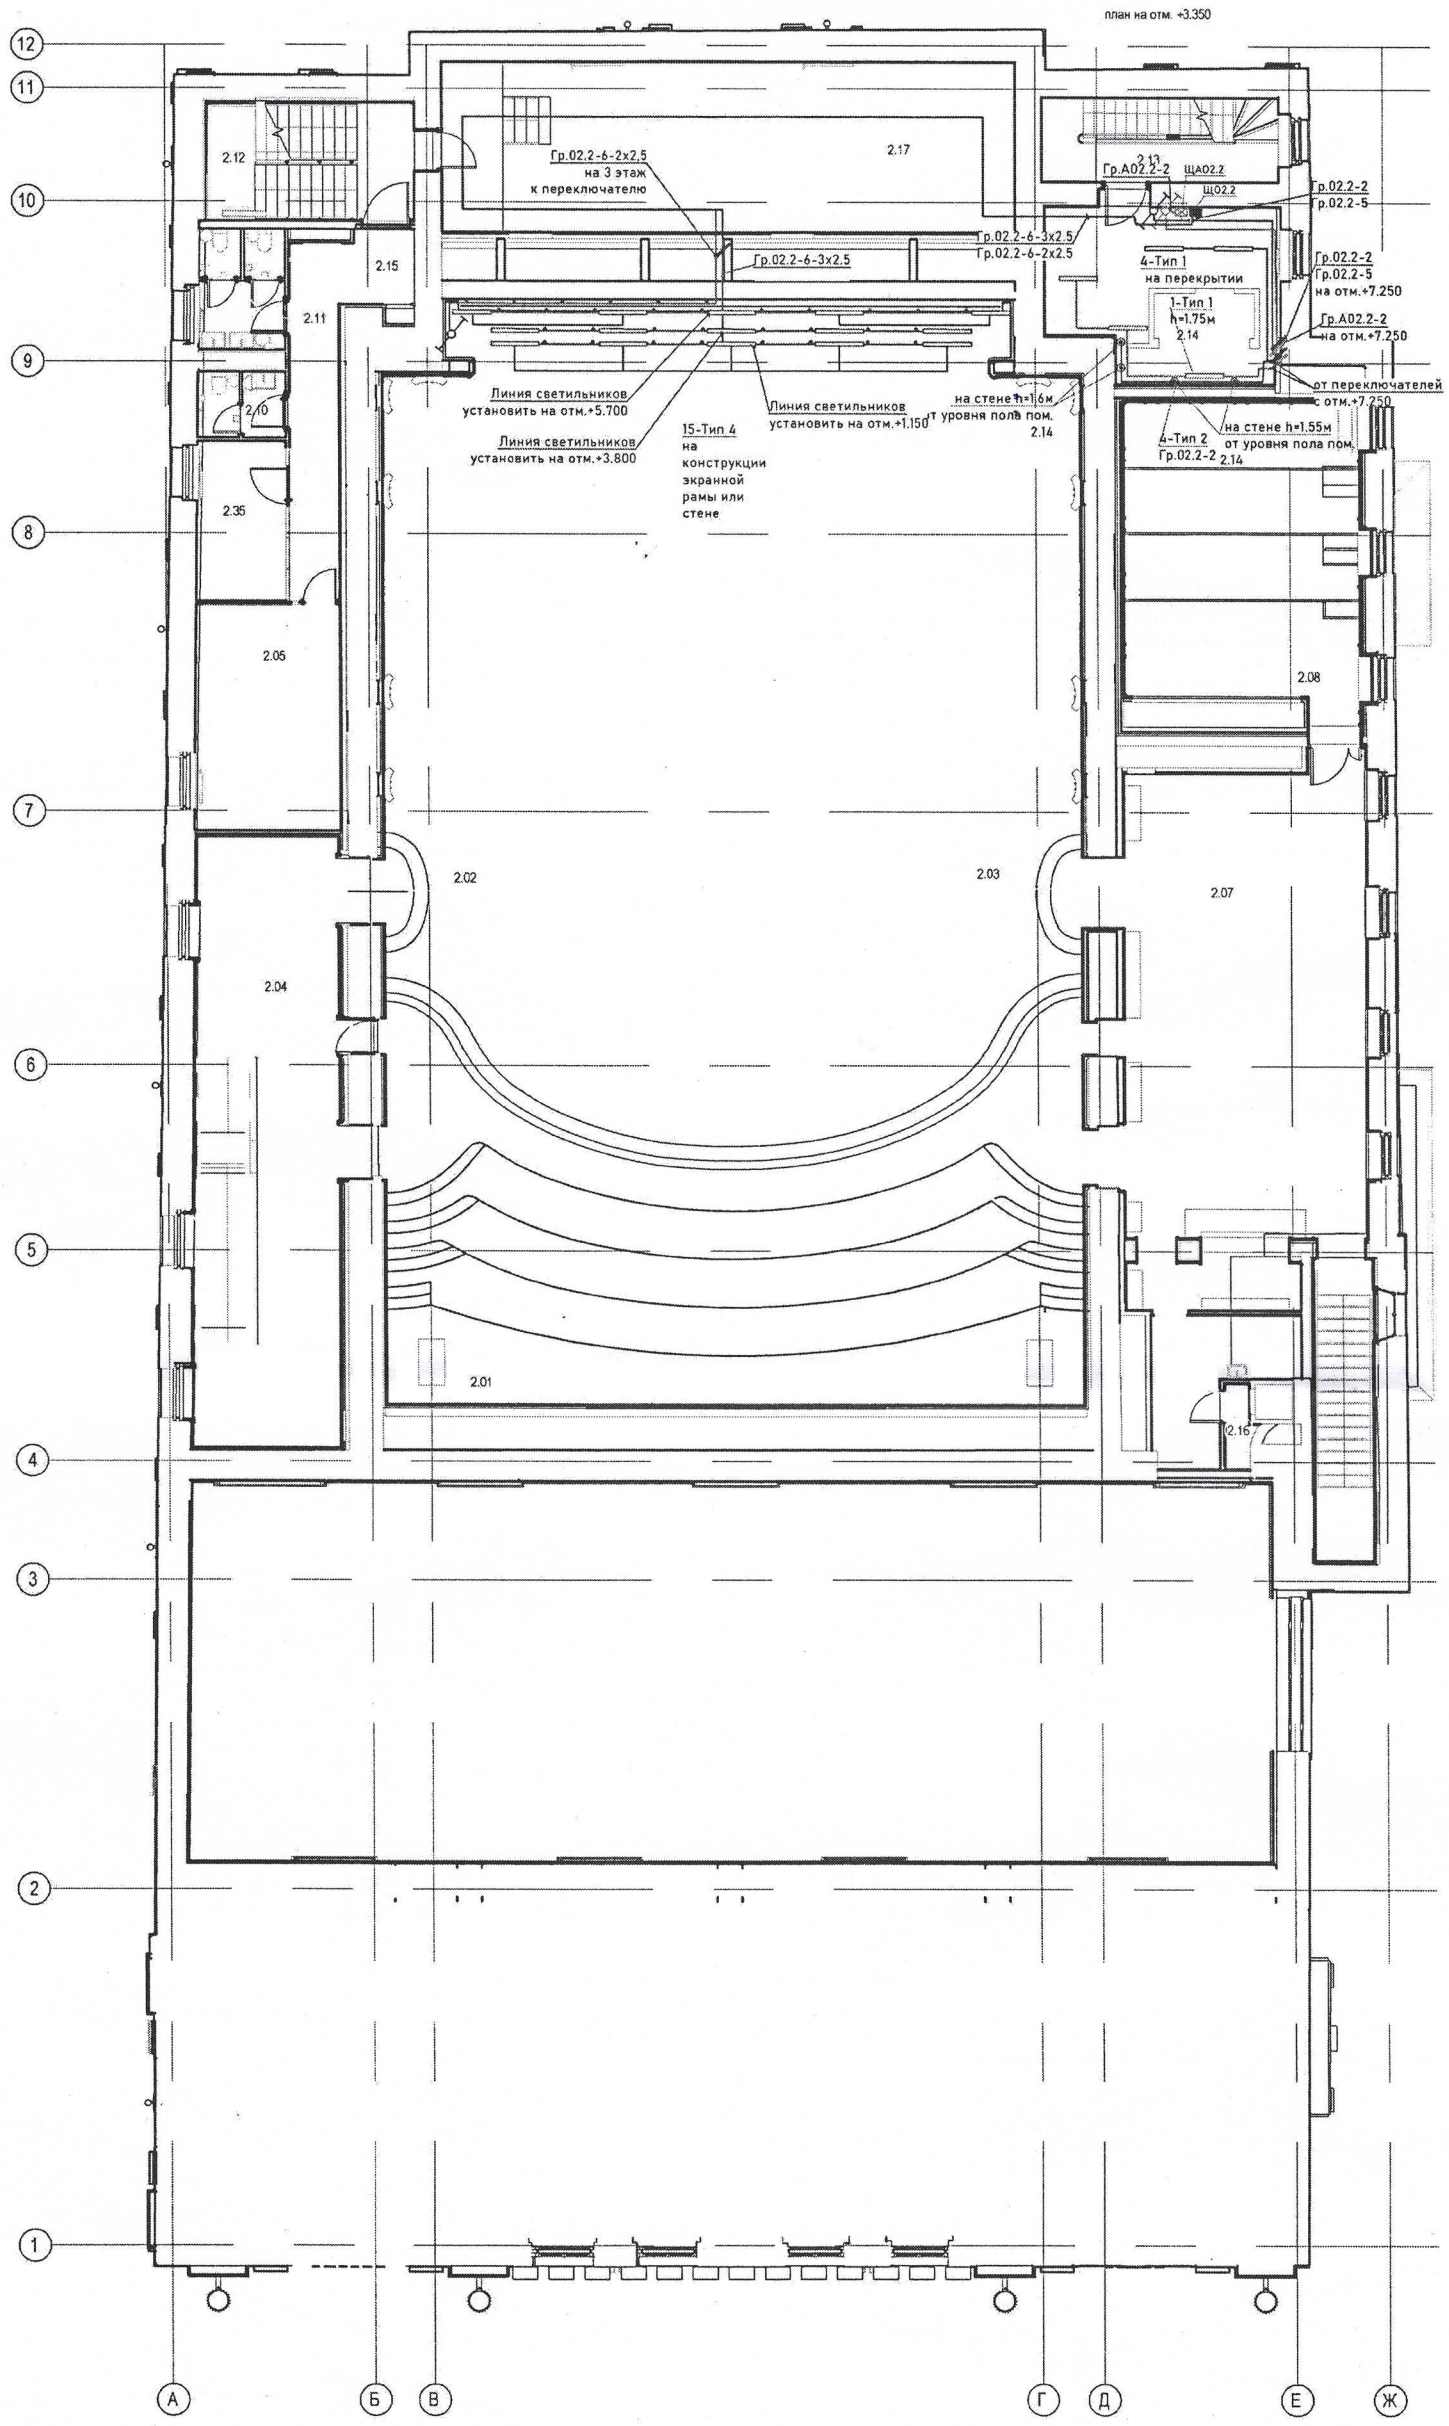

						ГСП-В-1-СПЦ06-201-ЭМК_001.02-
						Объект культурного наследия регионального значения "Здание кинотеатра "Художественный" – один из старейших кинотеатров г. Москвы" по адресу г. Москва, ЦАО Арбатская площадь
Должность	Ф.И.О		Подпись	Дата		Внутреннее электрооборудование Кинотехнологические системы цифрового показа
Гл. инженер						Стадия: ИД; Лист: 1; Листов:
Нач. участка						Исполнительная схема № 6/ЭМК Прокладка кабеля в трубах в/о В/Е-9/10 на отм. +3,250
						ООО "ЭнергоСистем"

Отклонений от проекта по геометрическим параметрам нет.